




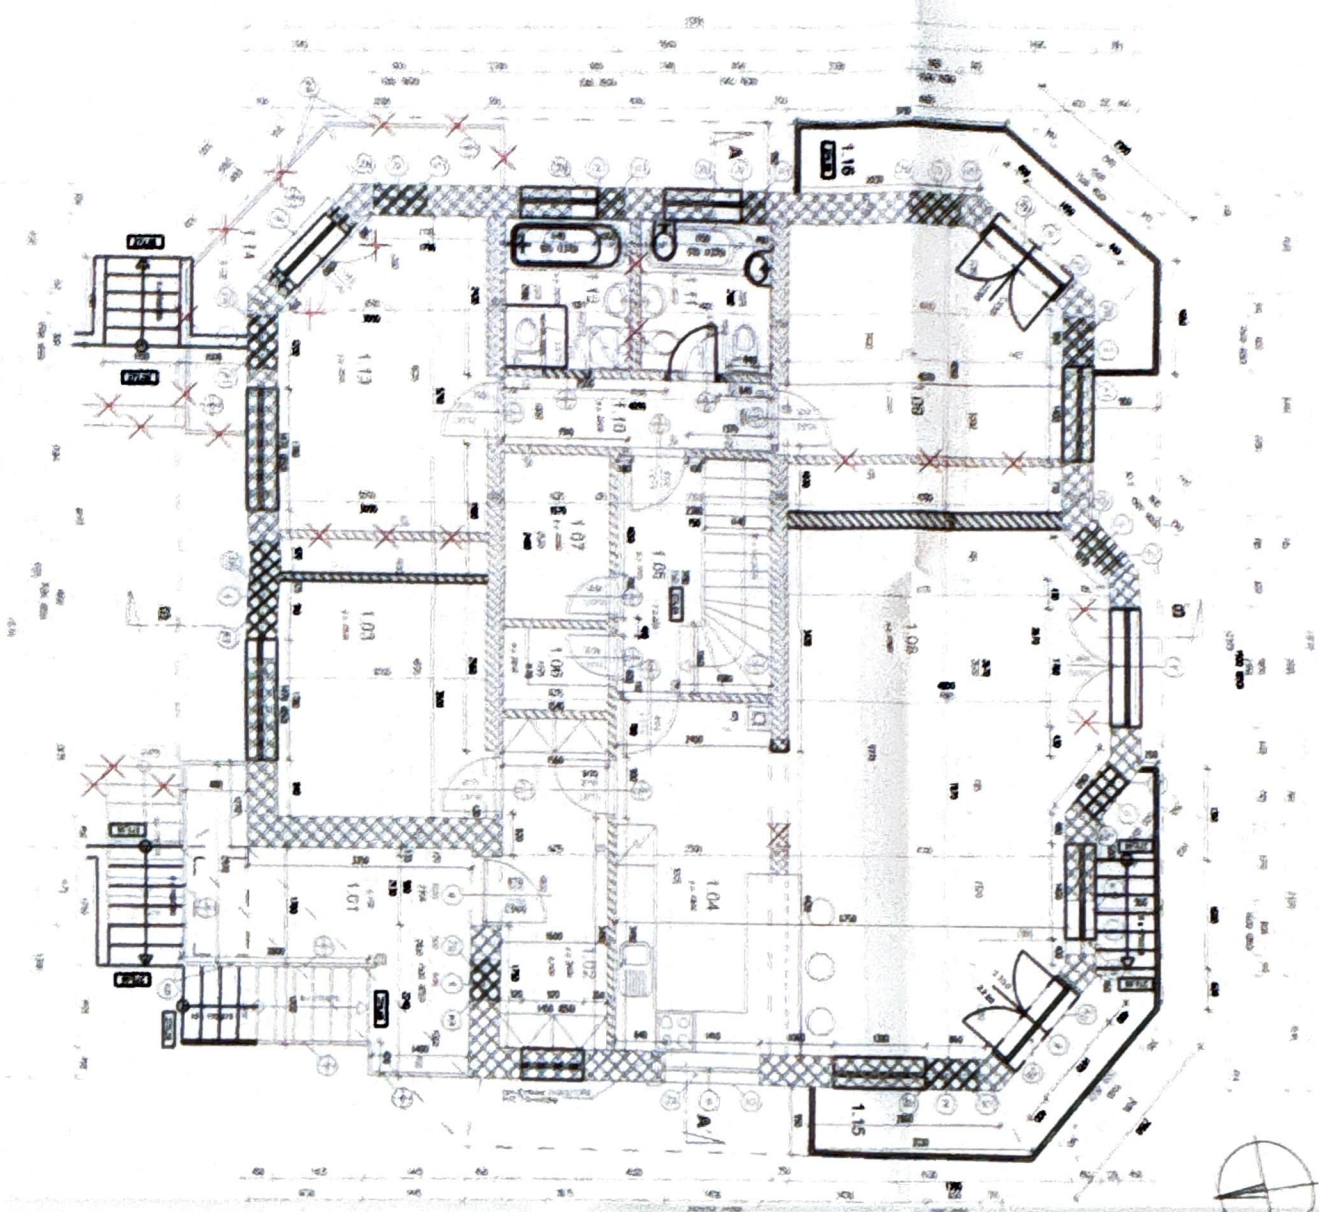

LEGENDA MIŠTNOSTI

- 1.01 / 1.02 / 1.03 / 1.04 / 1.05 / 1.06 / 1.07 / 1.08 / 1.09 / 1.10 / 1.11 / 1.12 / 1.13 / 1.14 / 1.15 / 1.16

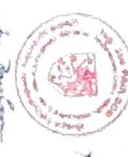

