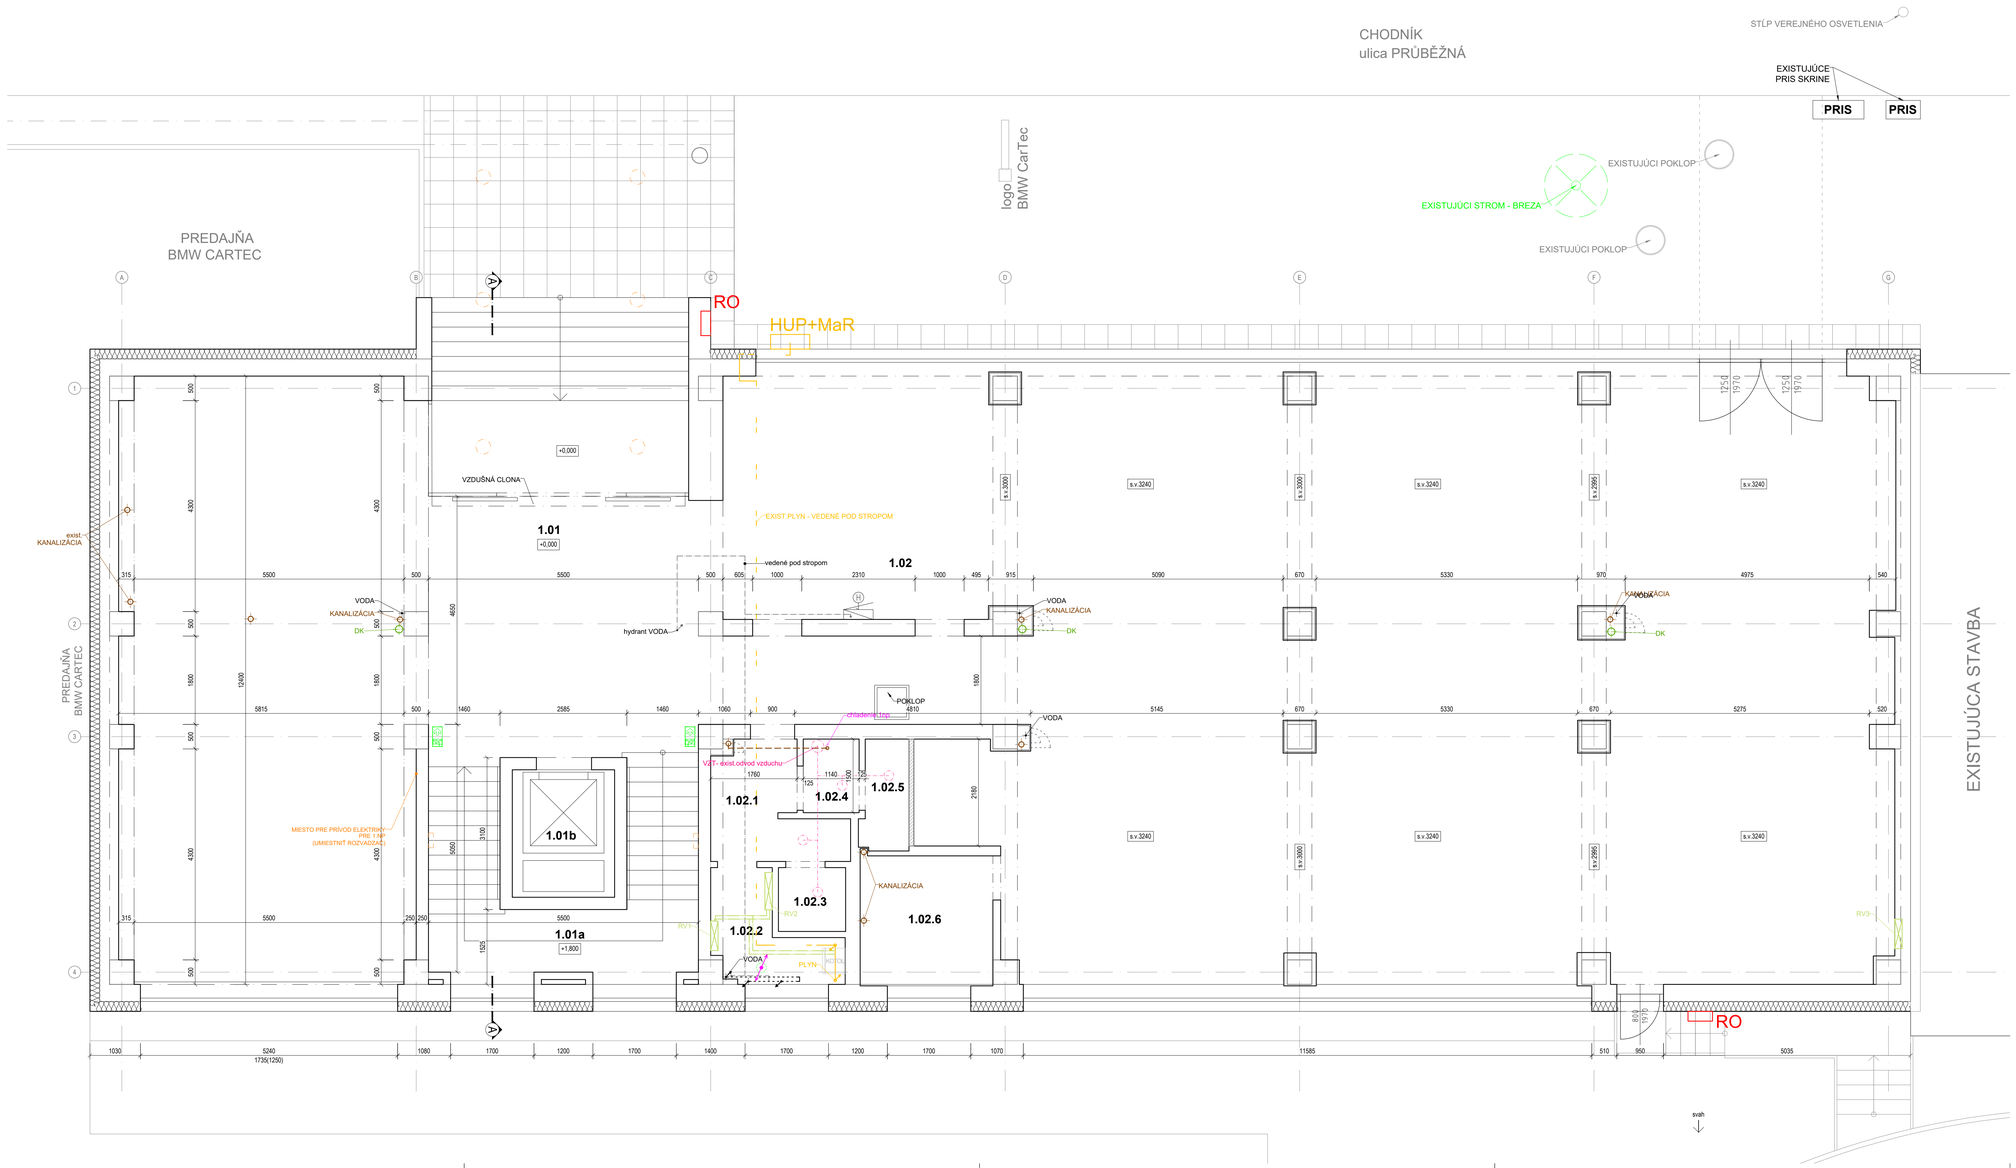

LEGENDA MIESTNOSTÍ: 1.NP

Č.M.	Názov miestnosti	Plocha miestnosti (m²)	Podlaha			Povrchová úprava		Poznámka
			Ozn.	Druh	Sokel	Stena	Strop	
1.01	VSTUPNÁ HALA	105.03	-	Betón	-	Exist. omietka	Exist. omietka	
1.01a	SCHODISKO	16.90	-	Keramická dlažba	Keramický v.100mm	Exist. omietka	-	
1.01b	VÝŤAH	5.42	-	-	-	-	-	
1.02	KOMERČNÁ PLOCHA	263.82	-	Betón	-	Exist. omietka	Exist. omietka	
1.02.1	PREDSIEŇ	5.13	-	Betón	-	Exist. omietka	Exist. omietka	
1.02.2	KOTOĽŇA	4.23	-	Betón	-	Exist. omietka	Exist. omietka	
1.02.3	TECHNICKÁ MIESTNOSŤ	1.78	-	Betón	-	Exist. omietka	Exist. omietka	
1.02.4	SKLAD	1.71	-	Betón	-	Exist. omietka	Exist. omietka	
1.02.5	SKLAD	2.11	-	Betón	-	Exist. omietka	Exist. omietka	
1.02.6	MIESTNOSŤ	7.09	-	Betón	-	Exist. omietka	Exist. omietka	
SPOLU plocha priestoru		413.21						

LEGENDA EXIST. SIETÍ:

ZARIADENIE VZT A CHLADENIA

- ODVOD VZDUCHU
- TRASA VZT

ZARIADENIE VYKUROVANIA

- EXISTUJÚCI ROZDEĽOVAČ VYKUROVANIA
- TRASA VYKUROVANIA pod stropom

ZARIADENIE PO

- EXISTUJÚCE NÚDZOVÉ OSVETLENIE
- EXISTUJÚCI HYDRANT

LEGENDA MATERIÁLOV:

- EXISTUJÚCE KONŠTRUKCIE

POZNÁMKA

- PRED REALIZÁCIOU STAVBY JE POTREBNÉ PREVIESŤ VYTYČENIE STAVBY AUTORIZOVANÝM GEODETOM
- PRED ZAČATÍM STAVEB. PRÁC JE POTREBNÉ PREVERIŤ A VYTYČIŤ POLOHU VŠETKÝCH JESTVUJÚCICH INŽINIERSKYCH SIETI NA STAVENISKU!
- PRI REALIZÁCII INŽINIER. SIETÍ JE POTREBNÉ DODRŽAŤ STN 73 6005 - PRIESTOROVÚ ÚPRAVU VEDENÍ TECHNICKÉHO VYBAVENIA / A JEJ ZMENY.
- CEMENTOVÝ POTER MUSÍ BYŤ ODDILATOVANÝ OD OBVODOVÝCH STIEN MIESTNOSTÍ A PRI VEĽKÝCH PLOCHÁCH MUSÍA BYŤ V POTERE I V NÁŠLAPNEJ VRSTVE VYTVORENÉ DILATAČNÉ CELKY V ŠÍRKE S VYKONÁVAČOM PREDPÍSMI VÝROBCU A DODÁVATEĽA STAVEBNÉHO MATERIÁLU AKO AJ PRÍSLUŠNÝMI NORMAMI STN. PRI REALIZÁCII DEKORATÍVNEJ LATEJ PODLAHY GRANIT S FLITRAMI MUSÍA BYŤ TAKTIEŽ VYTVORENÉ A REALIZOVANÉ DILATAČNÉ CELKY V ZMYSLE PREDPISU VÝROBCU SPOLOČNOSTI SIKA.
- Z HĽADISKA DODRŽANIA POŽADOVANEJ HODNOTY ZVUKOVEJ NEPRIEZVUČNOSTI JE DÔLEŽITÉ, ABY VŠETKY STYKY MEDZI KONŠTRUKCIAMI, BOLI DÔKLADNE UTESNENÉ.
- PRED REALIZÁCIOU ŠÁDROKARTÓNOVÝCH STROPOV MUSIA BYŤ ZREALIZOVANÉ VŠETKY ROZVODY INŽINIERSKYCH SIETÍ.
- VÝŠKY ŠADROKARTÓNOVÝCH PODHĽADOV PRISPÔSOBIŤ POŽIADAVKAM VEDENÍ INŽINIERSKYCH SIETÍ.
- VŠETKY ŠADROKARTÓNOVÉ PRIEČKY MUSIA BYŤ UKONČENÉ PO UROVEŇ STROPU A DÔKLADNE UTESNENÉ.. VÍD. TECHNICKÉ LISTY DODÁVATEĽA SYSTÉMU.
- VEDENIE VŠETKÝCH INŽINIERSKYCH SIETÍ TRASOVAŤ ČO NAJBLIŽIE K NOSNÝM KONŠTUKCIÁM. STENÁM, STROPOM TAK, ABY BOLO MOŽNÉ ČO NAJVYŠŠIE UMIESTNIŤ ŠADROKARTÓNOVÝ PODHĽAD.
- VŠETKY STAVEBNÉ PRIERAZY UZAVRIEŤ, VYPĽNIŤ VHODNÝM MATERIÁLOM, NA VRANICI POŽIARNYCH ÚSEKOV PRIERAZY VYPĽNIŤ STAVEB. HMOTAMI NA TO URČENÝMI.
- STAVEBNÉ ÚPRAVY V NOSNÝCH Žb KONŠTRUKCIÁCH DO VEĽKOSTI ØZ50 mm SÚ SÚČASŤOU DODÁVKY STAVBY, PRIČOM ICH VZÁJOMNÁ VZDIALENOSŤ OKRAJOV MUSÍ BYŤ MIN. 250 mm. VŠETKY DODATOČNE REALIZOVANÉ PRIERAZY JE POTREBNÉ KONZULTOVAŤ SO STATIKOM.
- STAVEBNÉ ÚPRAVY V MUROVANÝCH KONŠTRUKCIÁCH DO VEĽKOSTI 300/300 mm SÚ SÚČASŤOU DODÁVKY STAVBY.
- STAVEBNÉ ÚPRAVY V KONŠTRUKCIÁCH DO VEĽKOSTI ØZ50 mm BUDÚ UPRESNENÉ PRIAMO NA STAVBE.
- PRED VÝROBOU A DODÁVKOU JEDNOTLIVÝCH VÝROBKOV A MATERIÁLOV JE NUTNÉ VŠETKY ROZMERY VÝROBKOV A VÝMERY MATERIÁLOV PREMERAŤ, PREVERIŤ A PRACOVAŤ PODĽA SKUTOČNÉHO VYHOTOVENIA STAVBY V PRÍPADE ZISTENIA ZÁSADNÝCH ROZDIELOV V MERNÝCH JEDNOTKÁCH VOČI PD RESP. NEJASNOSTÍ V KONŠTRUKCII, JE POTREBNÉ HLÁSIŤ ZISTENÚ SKUTOČNOSŤ STAVBYVEDÚCEMU A PROJEKTANTOVI.
- NA STAVBE SA MUSIA POUŽIŤ A ZABUDOVAŤ LEN CERTIFIKOVANÉ SYSTÉMY A VÝROBKY, DODÁVATEĽ JE POVINNÝ PREDLOŽIŤ PRED MONTÁŽOU CERTIFIKAČNÉ OSVEDČENIE NA MATERIÁL, KTORÝ NIE JE NAVRHOVANÝ V PD.
- V PRÍPADE NEJASNOSTÍ V PROJEKTOVEJ DOKUMENTÁCII KONTAKTOVAŤ VEDÚCEHO PROJEKTANTA.
- V PRÍPADE POŽIARU SA MUSIA VSTUPNÉ BRÁNKY ODBLOKOVAŤ A ZOSTAŤ OTVORENÉ
- BLIŽŠIE PODROBNOSTI VÍD TECHNICKÁ SPRÁVA

±0,000 = úroveň podlahy hlavného vchodu

ZAMERANIE AB, PRUBEŽNÁ

PROFI LUK

VYPRACOVAL:	ING. KATARÍNA MITROVÁ ING. DAVID DUHA	ZODP.PROJEKTANT:	ING. MILAN KOLLÁR
		KONTROLOVAL:	ING. MILAN KOLLÁR

KÚ: PRAHA	INVESTOR: Matador a.s., Bojnická 3, 831 04 Bratislava	FORMÁT	8xA4
KRAJ: PRAHA	MIESTO: Průběžná 76, 100 00 Strašnice, Praha	DÁTUM	07/2025
STAVEBNÝ OBJEKT: SO.01		STUPEŇ	DSPD/RS

ČASŤ: **ARCHITEKTONICKO - STAVEBNÉ RIEŠENIE**

PÔDORYS 1.NP - SKUTKOVÝ STAV

MIERKA	Č. PRÍLOHY
1:50	**E1-01/02**