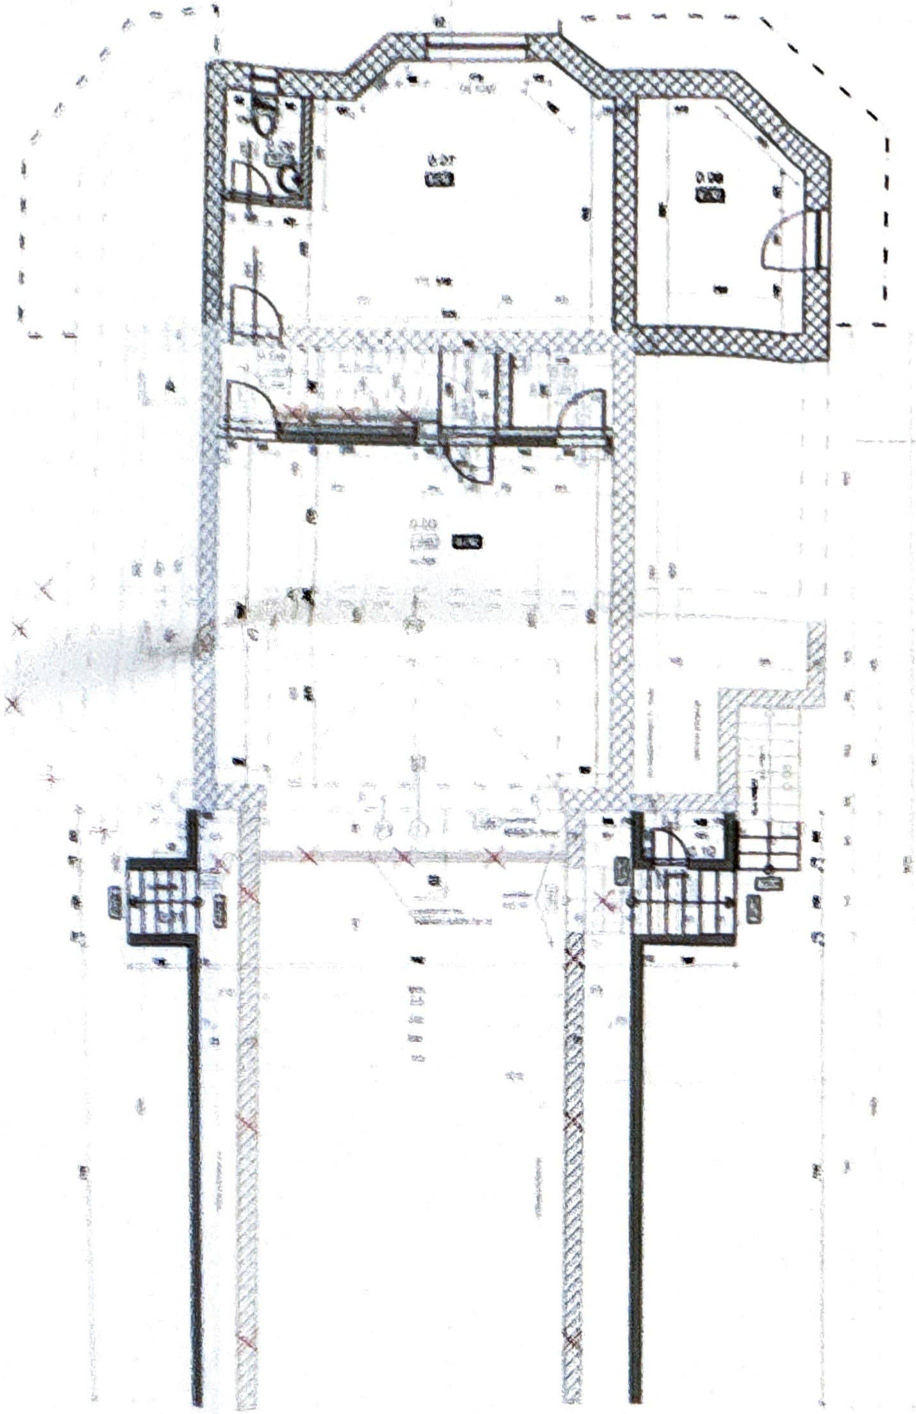

ŘEZ PRŮVLAKEM P1

M 1:10

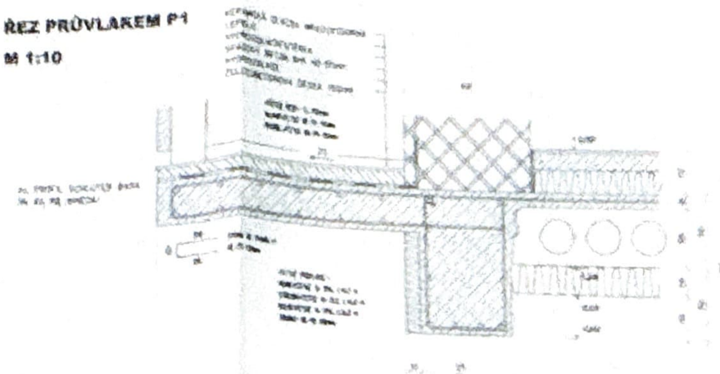

TABULKA MÍSTNOSTÍ

ČÍSLO MÍSTN.	MÍSTNOST	PLOCHA (M2)	POVRCHY KONSTRUKCÍ – PODLAHA	POVRCHY KONSTRUKCÍ – STĚNY	POVRCHY KONSTRUKCÍ – STROP	POZNÁMKA
0.01	[illegible]	[illegible]	[illegible]	[illegible]		
0.02	[illegible]	[illegible]	[illegible]	[illegible]	[illegible]	[illegible]
0.03	[illegible]	[illegible]	[illegible]	[illegible]	[illegible]	[illegible]
0.04	[illegible]	[illegible]	[illegible]	[illegible]		[illegible]
0.05	[illegible]	[illegible]	[illegible]			
0.06	[illegible]	[illegible]	[illegible]			
0.07	[illegible]	[illegible]	[illegible]			
0.08	[illegible]	[illegible]	[illegible]			
0.09	[illegible]	[illegible]	[illegible]			
0.10	[illegible]	[illegible]	[illegible]			
0.11	[illegible]	[illegible]	[illegible]			

LEGENDA HMOT:

ŘEZ PRŮVLAKEM P2

M 1:10

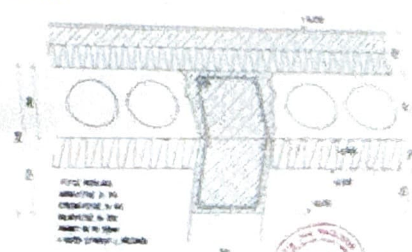

ŘEZ c-c´

M 1:10

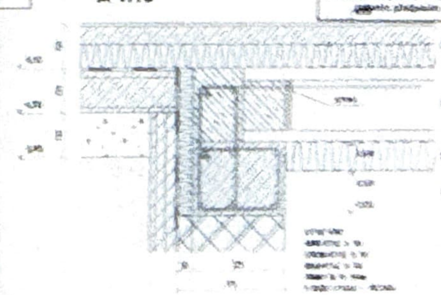

RODINNÝ DŮM TEREZA 3.02	02.12.09
PŮDORYS SUTERÉNU	B.3

AS BUILT

SKUTEČNÉ PROVEDENÍ